


平面図 1/100

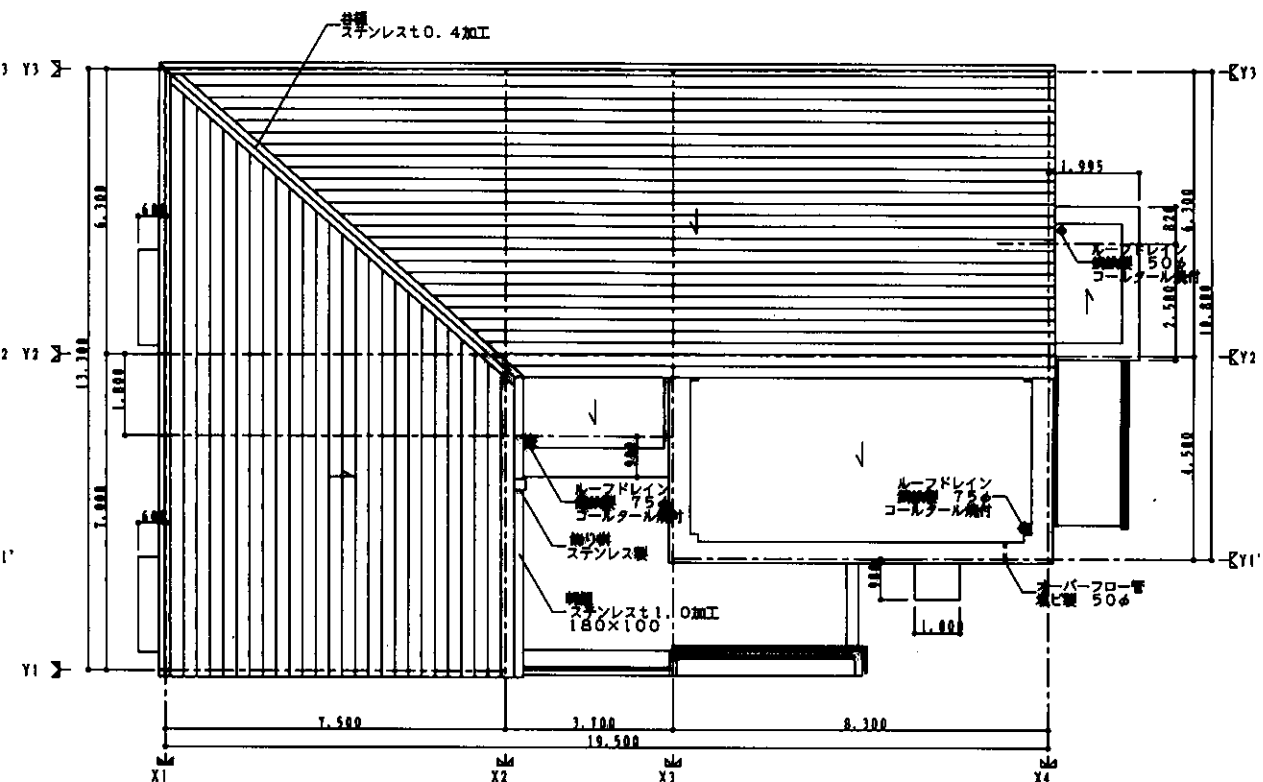

屋根・外壁 1/100

竣工図	
真誠工業株式会社	
監理技術者	現場代理人

名称	高齢者住宅集会所・高齢者生活相談所建設工事		
図面名称	平面図 屋根・外壁	頁	1/100
図面番号	4	日付	平成16年3月
設計	監理	主計	主査
愛知県建設部住宅整備課			

14-2983

